
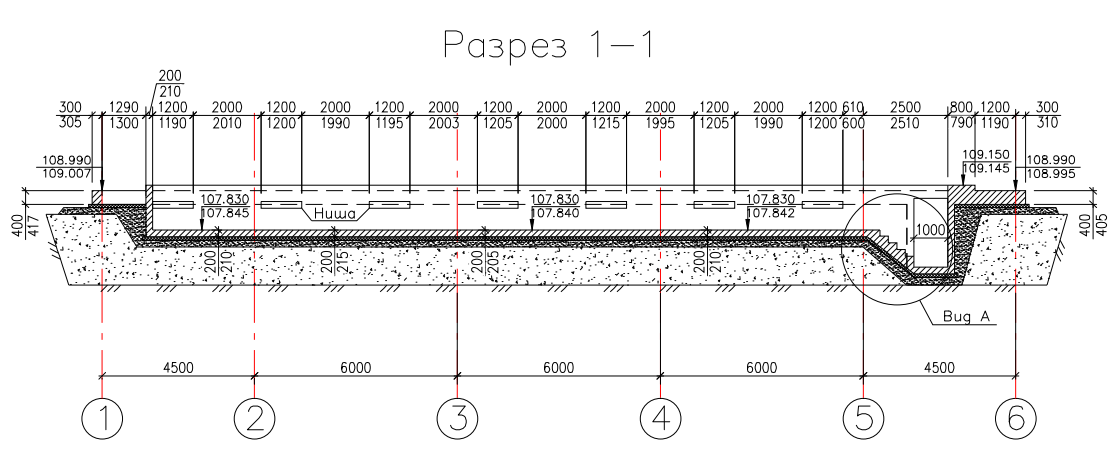
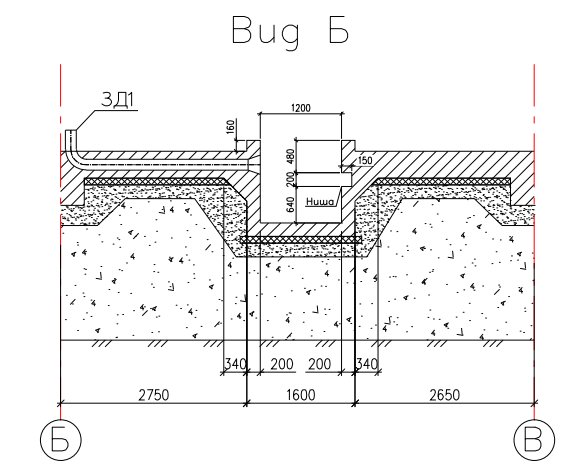
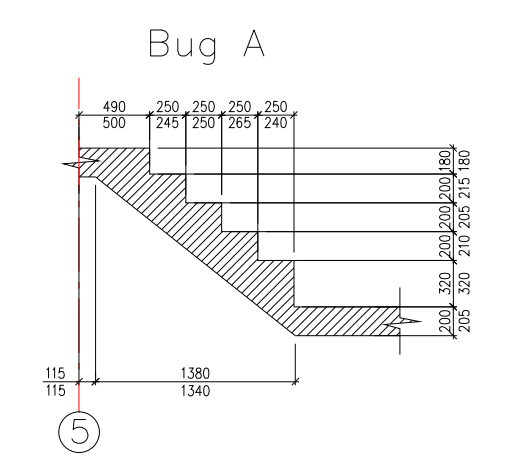
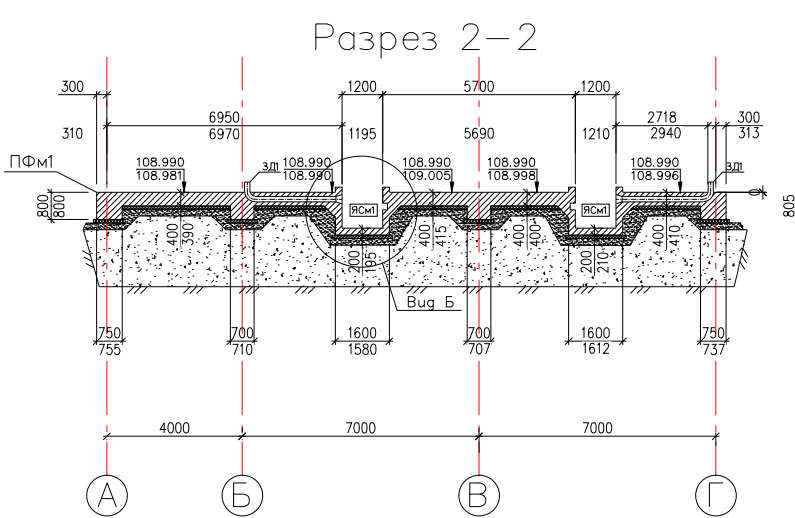


Исполнительная схема бетонирования ПФМ1, ЯСм1, Лм1.

Исполнительная схема № \_\_\_\_\_ от \_\_\_\_\_ г.

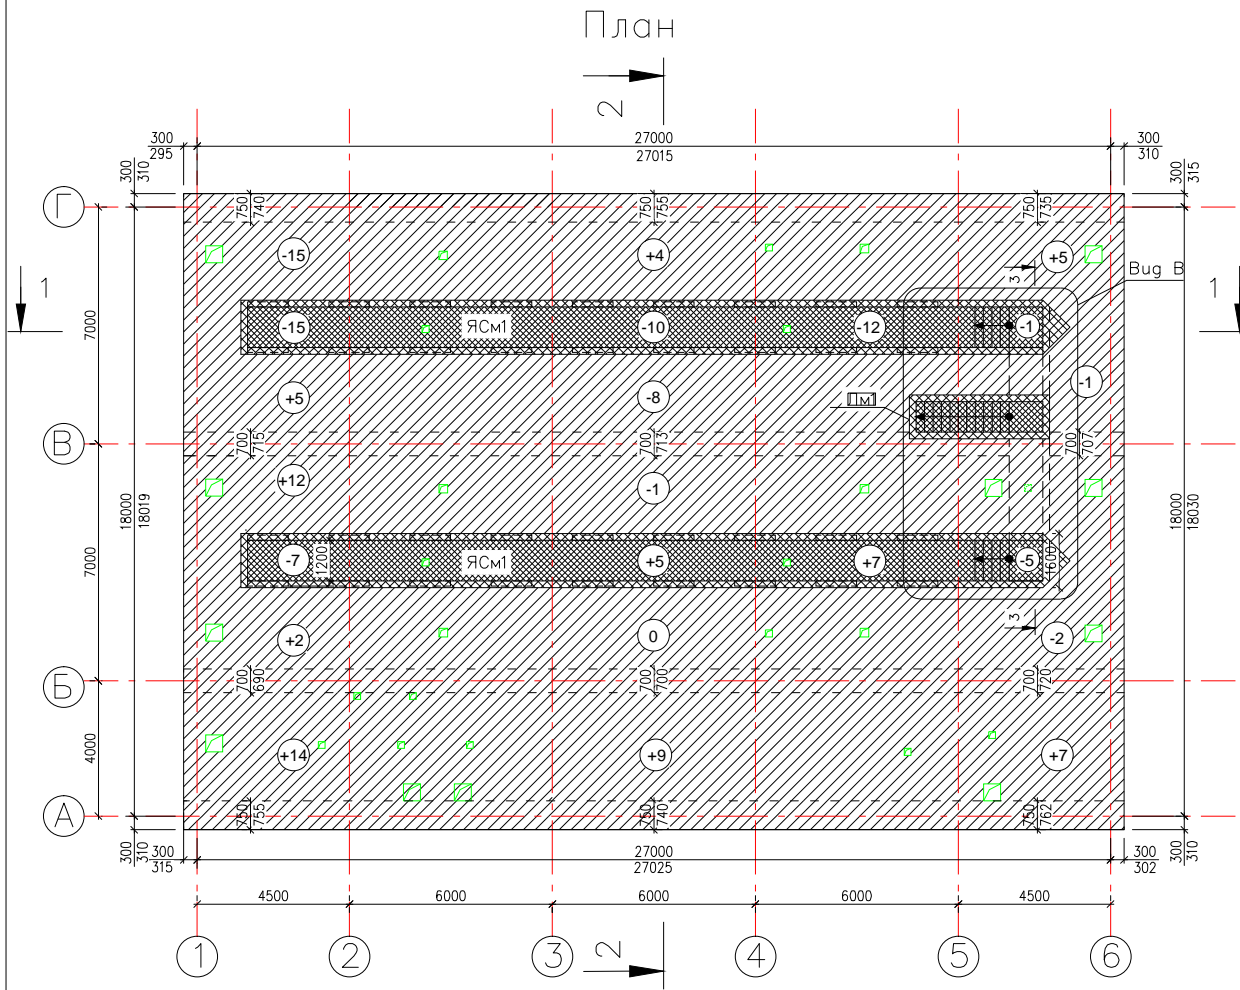

- Примечание:
1. Размеры даны в миллиметрах, отметки в метрах
  2.  $\frac{108.990}{109.007}$  - Проектные данные.  
-Фактические данные.
  3. Допустимые отклонения согласно СНиП 3.06.04-91(табл 11)  
 $\pm 20$  мм по высоте,  $\pm 15$  мм- положения в плане от осей,  
 $+50$  мм-размеров в плане
- Условные обозначения:
- $\textcircled{+10}$  -отклонения от проектной отметки в мм.

Наименование работ	Ед. изм.	кол-во.
Бетонирование ПФМ1, бетон В25	м <sup>3</sup>	245
Бетонирование ЯСм1, бетон В25	м <sup>3</sup>	70
Бетонирование Лм1, бетон В25	м <sup>3</sup>	4,5

Изм.	Кол.уч.	Лист	И док.	Подпись	Дата	Стадия	Лист	Листов
						Ис	1	2
Исполнительная схема бетонирования ПФМ1, ЯСм1, Лм1								