
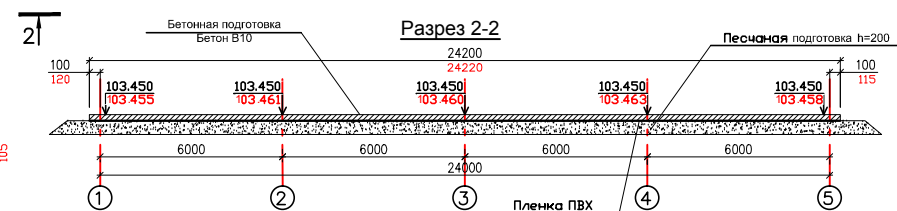
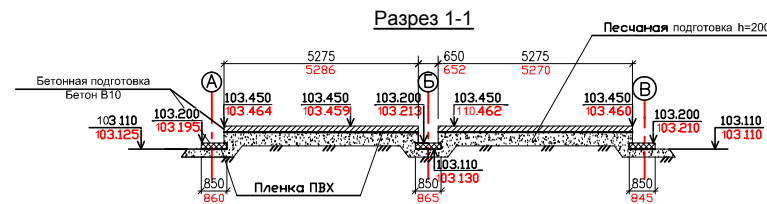


Исполнительная схема песчаной, бетонной подготовки фундамента ПФм1 и укладки пленки ПВХ.

Исполнительная схема № _____ к акту № _____ от _____ г.

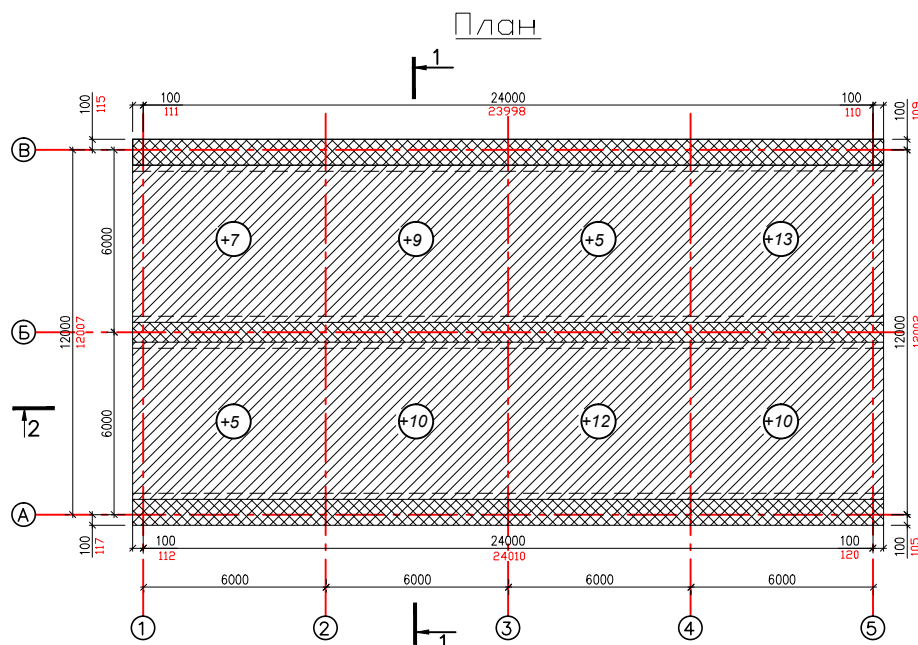


Примечание:

- Размеры даны в миллиметрах, отметки в метрах
- 103.450 - Проектные данные.

103.464 - Фактические данные.
- Допустимые отклонения согласно СНиП 3.06.04-91(табл 11)
 ±20 мм по высоте, ±15 мм- положения в плане от осей,
 +50 мм-размеров в плане

Условные обозначения:

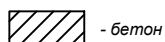

+10 - отклонения от проектной отметки в мм.

Наименование работ	Ед. изм.	кол-во.
Песчаная подготовка	м³	68
Пленка ПВХ	м²	320
Бетонная подготовка	м³	37,5

Изм.	Кол.уч.	Лист	N док.	Подпись	Дата	Стadia	Лист	Листов	
Исполнительная схема песчаной, бетонной подготовки фундамента ПФм1 и укладки пленки ПВХ.							Ис	1	1

Формат А3