


Ведомость расхода стали на один элемент, кг

Марка элемента	Арматурные изделия						Изделия закладные		
	Арматура класса А240			Арматура класса А500С			Прокал марки		
	ГОСТ 5781-82			ГОСТ Р 52544-2006			ГОСТ 8696-74		
	№6	№12	Итого	№16	Итого	Всего	377х6	Итого	Всего
СБН 1	24,65	8,64	33,29	159,42	159,42	192,71	31,25	31,25	31,25


Ведомость расхода стали на один элемент, кг

Марка элемента	Арматурные изделия						Изделия закладные		
	Арматура класса А240			Арматура класса А500С			Прокал марки		
	ГОСТ 5781-82			ГОСТ Р 52544-2006			ГОСТ 8696-74		
	№6	№12	Итого	№16	Итого	Всего	377х6	Итого	Всего
СБН 2	28,65	10,08	37,73	184,70	184,70	222,43	34,6	34,6	34,6

Отклонение БНС

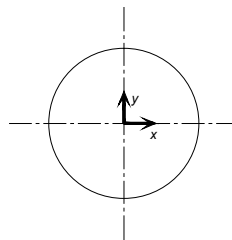

Отклонение арматурного каркаса

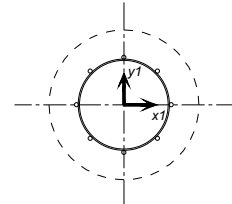

- Примечание:  
 1. Линейные размеры указаны в мм высотные отметки указаны в метрах.  
 2. Отклонения даны в мм.  
 3. Допускаемые отклонения согласно СНиП 3.02.01-87 (табл.18) планового положения центра сваи ±100мм.

Сводная таблица значений.

Ном. Свай		Отметки				Отклонения			
		А	Б	В	Г	x	y	x1	y1
155	Проектные	110.370	109.820	98.320	97.820	78	30	40	20
	Фактические	110.360	109.840	98.310	97.840				
128	Проектные	110.370	109.820	98.320	97.820	43	19	18	15
	Фактические	110.320	109.830	98.330	97.830				
156	Проектные	110.370	109.820	98.320	97.820	26	-11	20	0
	Фактические	110.350	109.820	98.325	97.835				
159	Проектные	110.370	109.820	96.320	95.820	18	-8	10	0
	Фактические	110.370	109.810	96.350	95.820				
235	Проектные	110.370	109.820	98.320	97.820	28	26	20	20
	Фактические	110.390	109.845	98.350	97.850				
236	Проектные	110.370	109.820	98.320	97.820	-20	17	10	10
	Фактические	110.350	109.830	98.330	97.853				
231	Проектные	110.370	109.820	96.320	95.820	30	100	20	50
	Фактические	110.360	109.825	96.352	95.837				
232	Проектные	110.370	109.820	96.320	95.820	-55	93	30	40
	Фактические	110.370	109.831	96.340	95.810				

Примечание: А-отметка, Б-отметка, В-отметка, Г-отметка, Д-отметка

Экспликация свай

Условное обознач.	№ сваи по проекту	Кол-во, шт.	Длина сваи, м	Сечение, мм	Отметка верха сваи отн. к уровню м	Отметка острия отн. к уровню м	Примечания
○	1, ..., 11, 20, 21, 30, ..., 33, 46, ..., 49, 58, 59, 68, ..., 70, 84, ..., 87, 97, ..., 100, 113, ..., 116, 126, ..., 129, 142, ..., 145, 155, ..., 157, 171, ..., 174, 184, 185, 198, ..., 201, 215, ..., 215, 224, 225, 234, ..., 244	78	12000	φ620	-0,560/109,82	-12,560/97,82	
●	12, ..., 19, 22, ..., 29, 34, ..., 45, 50, ..., 57, 60, ..., 67, 72, ..., 83, 88, ..., 96, 101, ..., 112, 117, ..., 125, 130, ..., 141, 146, ..., 154, 159, ..., 170, 175, ..., 183, 186, ..., 197, 202, ..., 211, 216, ..., 223, 226, ..., 233	166	14000	φ620	-0,560/109,82	-14,560/95,82	

Изм.	Кол.уч.	Лист	И док.	Подпись	Дата	Стадия	Лист	Листов
						Ис	1	1
Бурение и монтаж арматурного каркаса БНС №155,128,156,159,235,236,231,232								