

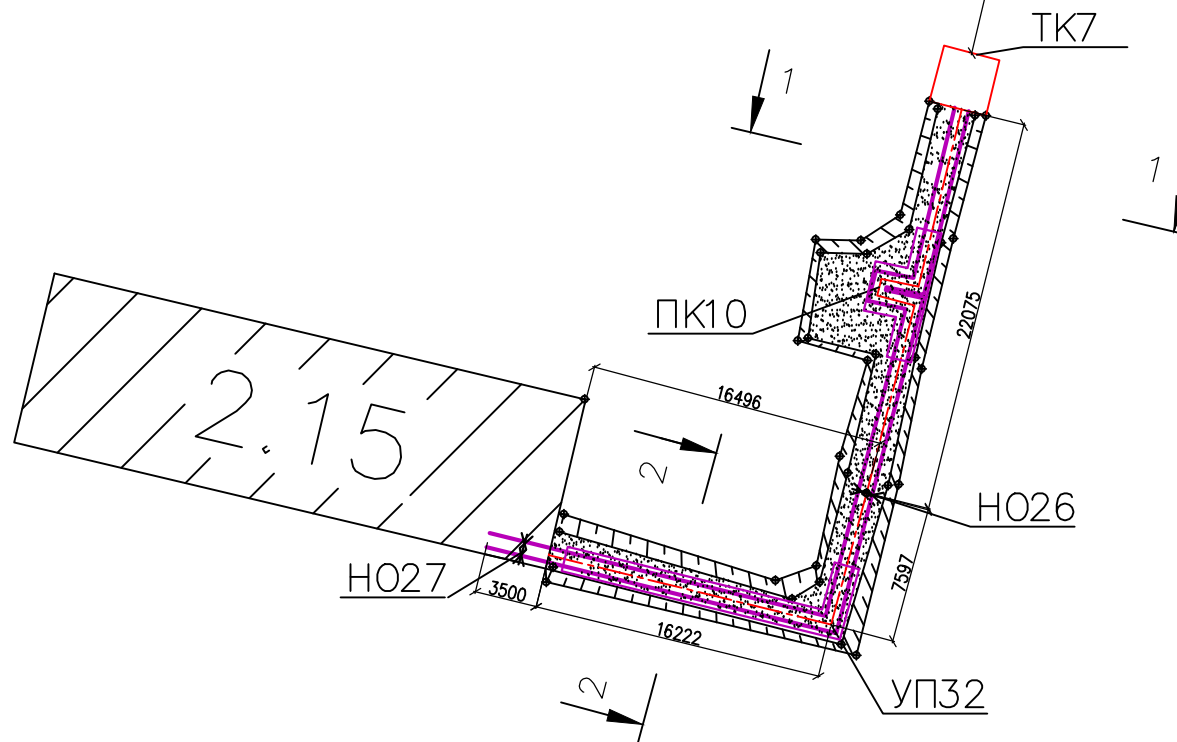


Исполнительная схема монтажа труб  
теплосетей от ТК-7 до 2.15


Исполнительная схема №  
к акту № \_\_\_\_\_ от \_\_\_\_\_ г.

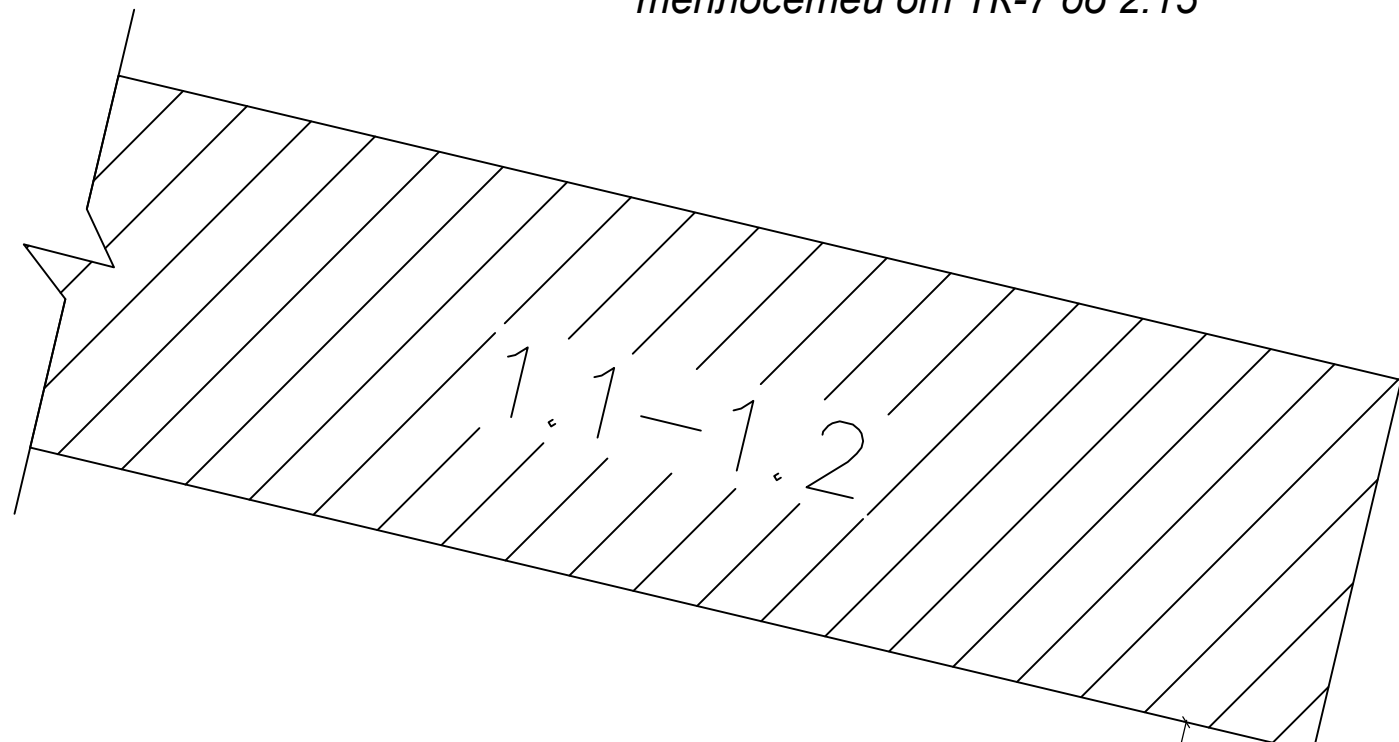

Разрез 1-1

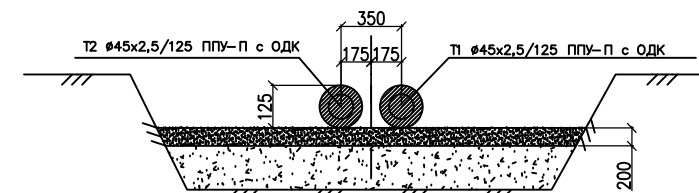

Разрез 2-2

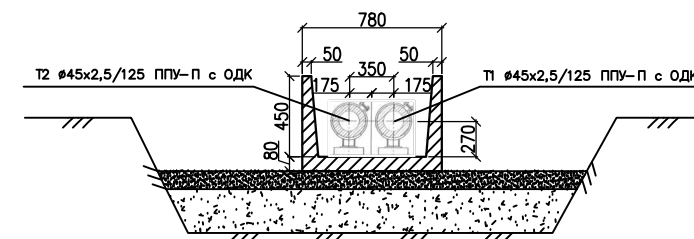

Примечание:

1. Размеры и отметки указаны в миллиметрах.
2. Система высот абсолютная.

Условные обозначения:

- ↔ 6546 ↔ - фактический размер
- - ось теплотрассы

						П-3/11-НТС			
Изм.	Кол.уч.	Лист	№ док.	Подпись	Дата				
						Наружные тепловые сети	Стадия	Лист	Листов
							Ис	1	1
						Исполнительная схема монтажа труб наружных теплосетей от ТК-7 до 2.15			