


Разрез 1-1

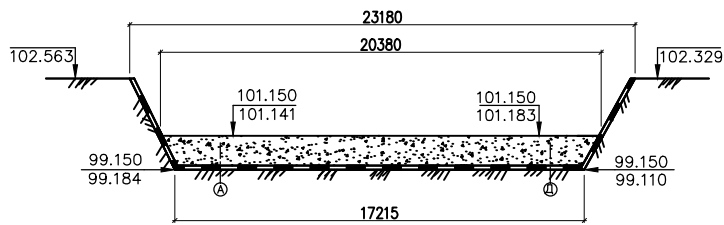

Примечание:

1. Размеры указаны в мм ,отметки в метрах.
2. Система высот абсолютная.
3. Допустимые отклонения согласно СНиП 3.02.01-87(табл. 7)
±50 мм отклонение отметок насыпей

Условные обозначения:
 101.150- проектная отметка
 101.141- фактическая отметка
 17215 - фактический размер

Наименование работ	Ед. изм.	кол-во.
Обратная засыпка ПГС	м³	650

Изм.	Кол.уч.	Лист	№ док.	Подпись	Дата	Стадия	Лист	Листов
						Ис	1	1
Исполнительная схема обратной засыпки котлована								