


Разрез 1-1

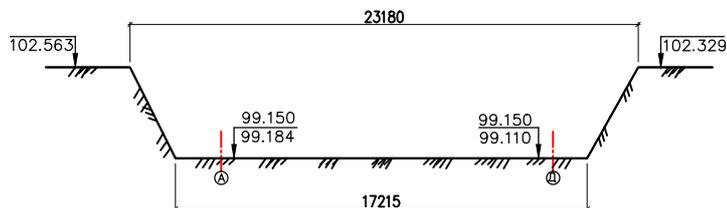

Примечание:

1. Размеры указаны в мм, отметки в метрах.
2. Система высот абсолютная.
3. Допустимые отклонения согласно СНиП 3.02.01-87 (табл. 4) ±50 мм отклонение отметок дна котлована в местах устройства фундаментов.

Условные обозначения:

99.184- фактическая отметка
17215 - фактический размер

Наименование работ	Ед. изм.	кол-во.
Разработка котлована	м³	1477

Проектная отметка низа котлована 99.150

Изм.	Кол.уч.	Лист	№ док.	Подпись	Дата	Стадия	Лист	Листов
						Ис	1	1
Исполнительная схема разработки котлована								