


### Исполнительная схема расположения свайного основания в осях 1 - 9



Условные обозначения.

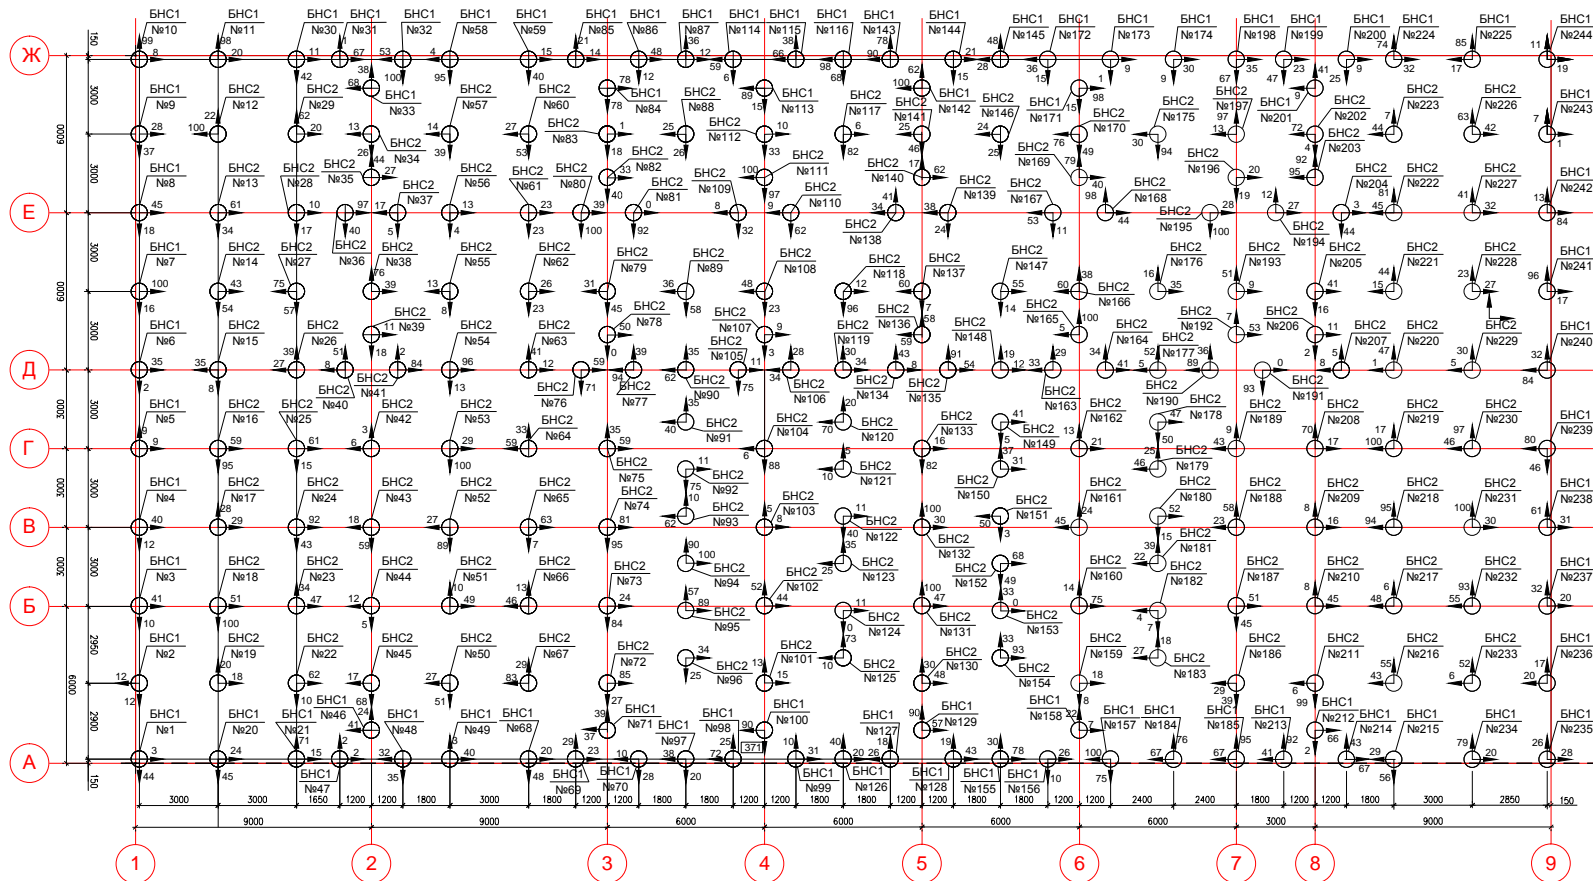

отклонения свай в плане даны в мм.

Примечание:

1. Все размеры указаны в мм.
2. Допускаемые отклонения согласно СНиП 3.02.01-87 (табл.18) планового положения центра сваи  $\pm 100$  мм.

Изм.	Кол.уч.	Лист	N док.	Подпись	Дата	Развитие парковой зоны и парка техники и вооружения войсковой части 47062,			
Исполнительная схема расположения свайного основания в осях 1 - 9							Стадия	Лист	Листов
							Ис	1	1