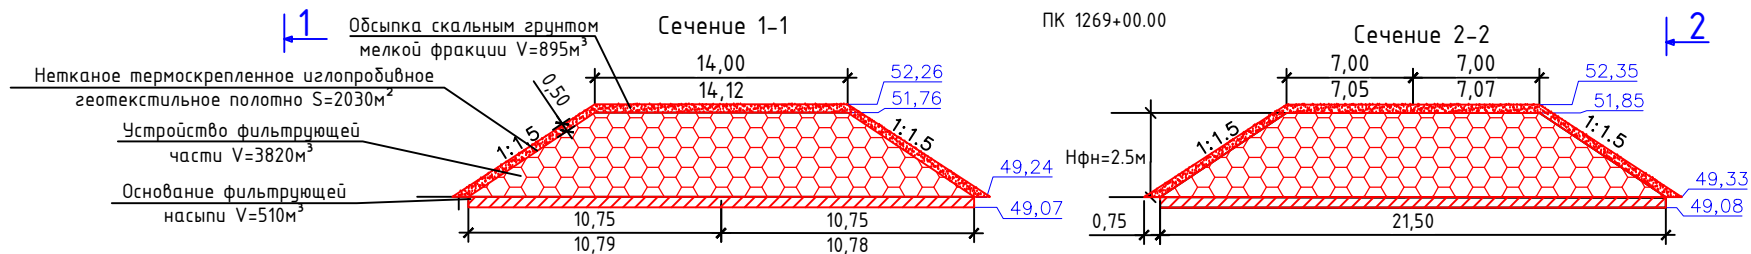

[illegible]

1. Отметки в Балтийской системе высот
2. Все размеры даны в метрах.

 - предъявляемый участок

54.85 - фактическая отметка


 - проектный размер
 - фактический размер

Изм.	Кол. уч.	Лист	№ док.	Подп.	Дата				
						Устройство фильтрующей насыпи ПК1269+00	Стадия	Лист	Листов
Выполнил							И	2	2
Проверил									
Проверил						Поперечный профиль и сечения			
Проверил									