



ФН L=90.55
ПК1269+00

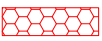

Условные обозначения:

 - граница выполненных работ

 - ось I главного пути

Изм.	Кол. уч.	Лист	№ док.	Подп.	Дата				
						Устройство фильтрующей насыпи ПК1269+00	Стадия	Лист	Листов
Выполнил							И	1	2
Проверил						Исполнительная схема планового положения ФН			
Проверил									
Проверил									