

Утверждаю:
 директор ООО "..."
 Иванов И.И. / _____




ПРЕДЕЛЬНЫЕ ОТКЛОНЕНИЯ (СНиП 3.02.01-87)
 Расположение анкерных болтов :
 в плане5 мм
 по высоте.....+20 мм

УСЛОВНЫЕ ОБОЗНАЧЕНИЯ:
 → 3 - направление и значение отклонение от проектного положения в плане (мм)
 +19 - отклонение от проектной отметки (мм)
 300 - проектные размеры (мм)

Изм.	Кол. уч.	Лист	№ док.	Подп.	Дата

Цех изготовления металлических конструкций , находящегося по адресу: ...			
Корпус №2	Стадия	Лист	Листов
		1	3
Исполнительная схема анкеров в осях 1-10 / А-Б		ООО "..."	

Инва. № подл.	
Подп. и дата	
Взам. инв. №	

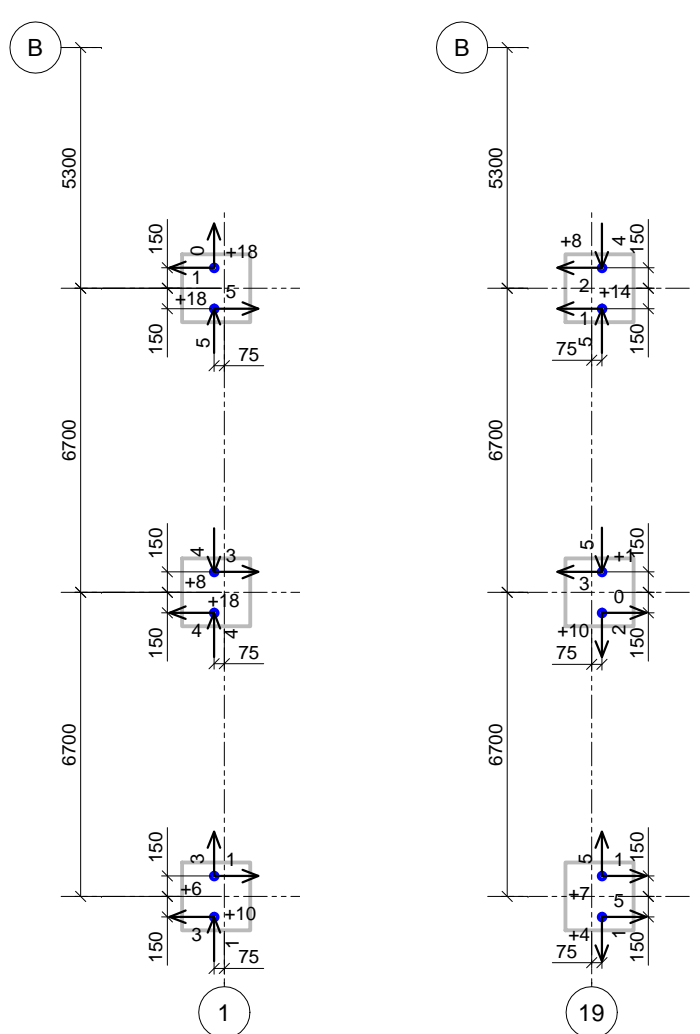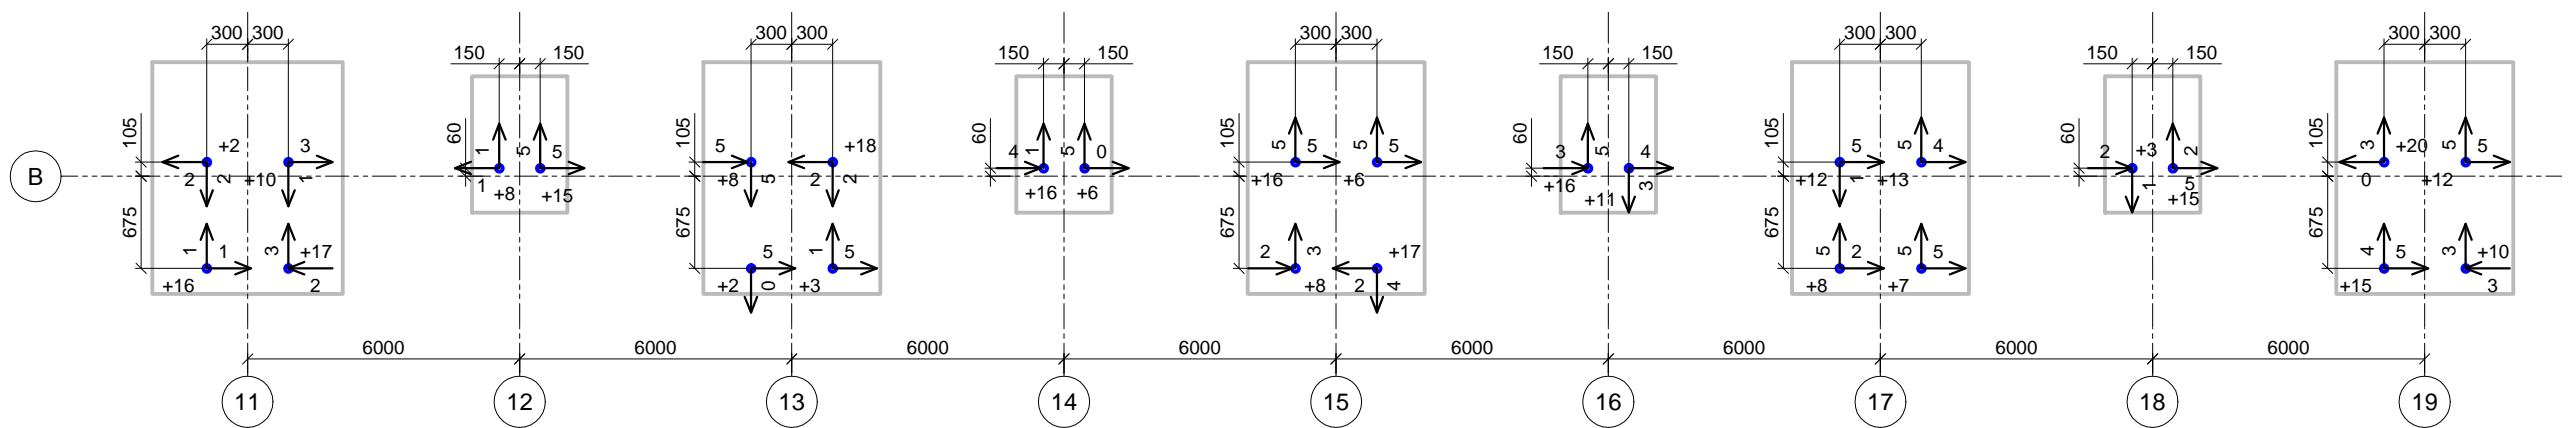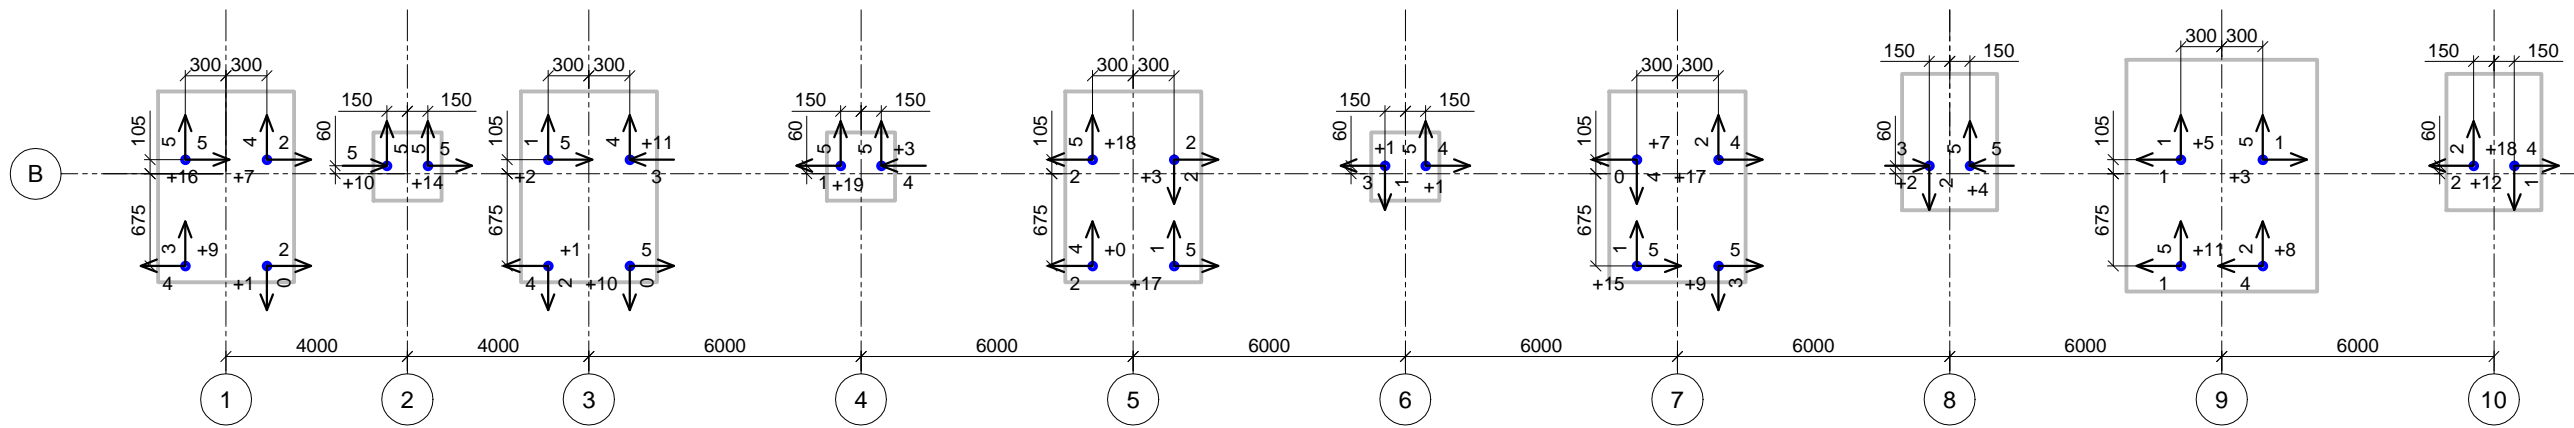

ПРЕДЕЛЬНЫЕ ОТКЛОНЕНИЯ (СНиП 3.02.01-87)
 Расположение анкерных болтов:
 в плане5 мм
 по высоте.....+20 мм

УСЛОВНЫЕ ОБОЗНАЧЕНИЯ:
 ↗ - направление и значение отклонение от проектного положения в плане (мм)
 +19 - отклонение от проектной отметки (мм)
 300 - проектные размеры (мм)

Утверждаю:
 директор ООО "..."
 Иванов И.И. / _____

Инов. № подл.	Подп. и дата	Взам. инв. №

Изм.	Кол. уч.	Лист	№ док.	Подп.	Дата	Цех изготовления металлических конструкций, находящегося по адресу: ...			
						Корпус №2	Стадия	Лист	Листов
								3	
Исполнительная схема анкеров в осях 1-19 / В, 1 / Б-В, 19 / Б-В							ООО "..."		