Исполнительная схема песчаной, бетонной подготовки фундамента ПФм1 и укладки пленки ПВХ.

Исполнительная схема №
к акту №_____ от _____ г.

План

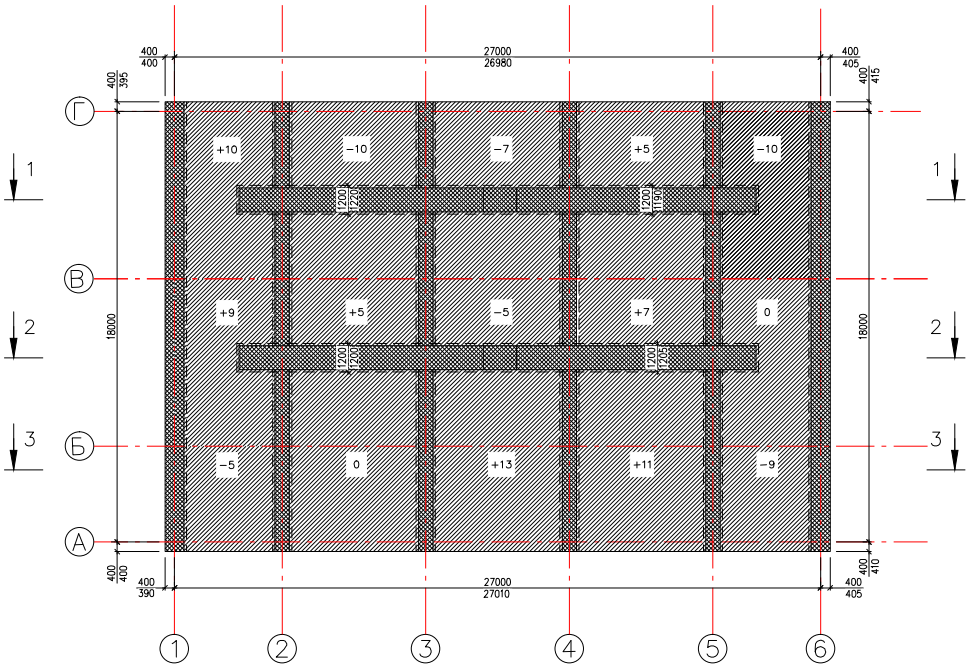

Разрез 1-1

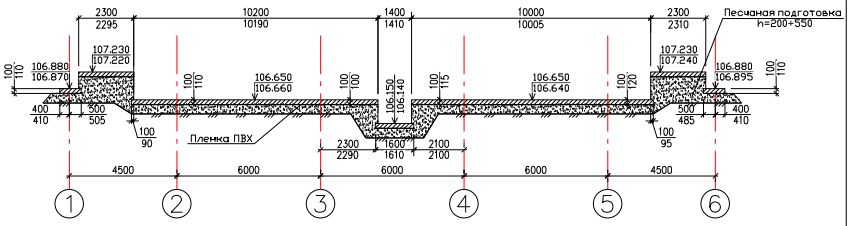

Разрез 2-2

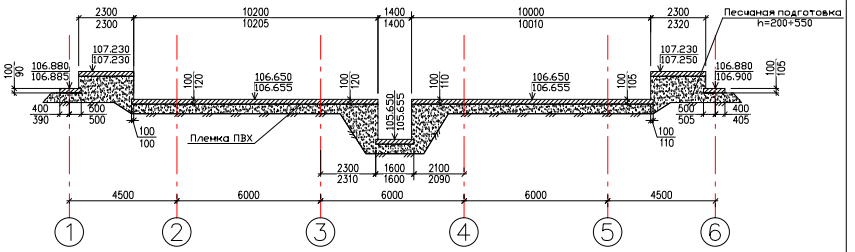

Разрез 3-3

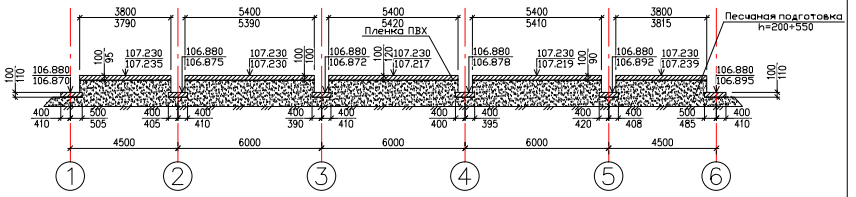

Примечание:

1. *Размеры даны в миллиметрах,отметки в метрах*

2. 106.880 - *Проектные данные.*
   106.870 -*Фактические данные.*

3. *Допустимые отклонения согласно СНиП 3.06.04-91(табл 11) ±20 мм по высоте ,±15 мм- положения в плане от осей, +50 мм-размеров в плане*

Условные обозначения:

- *бетон кл. В10*

+10 -*отклонения от проектной отметки в мм.*

Наименование работ	Ед. изм.	кол-во.
Песчаная подготовка	м³	150
Пленка ПВХ	м²	612,90
Бетонная подготовка	м³	61,29

Изм.	Кол.уч.	Лист	N док.	Подпись	Дата			
						Исполнительная схема песчаной, бетонной подготовки фундамента ПФм1 и укладки пленки ПВХ.		
							Стадия	Лист	Листов
							Ис	1	1

Формат А3