Исполнительная схема монтажа плит перекрытия лотков наружных теплосетей от ТК-7 до 2.15

Исполнительная схема № _____
к акту №_____ от _____ г.

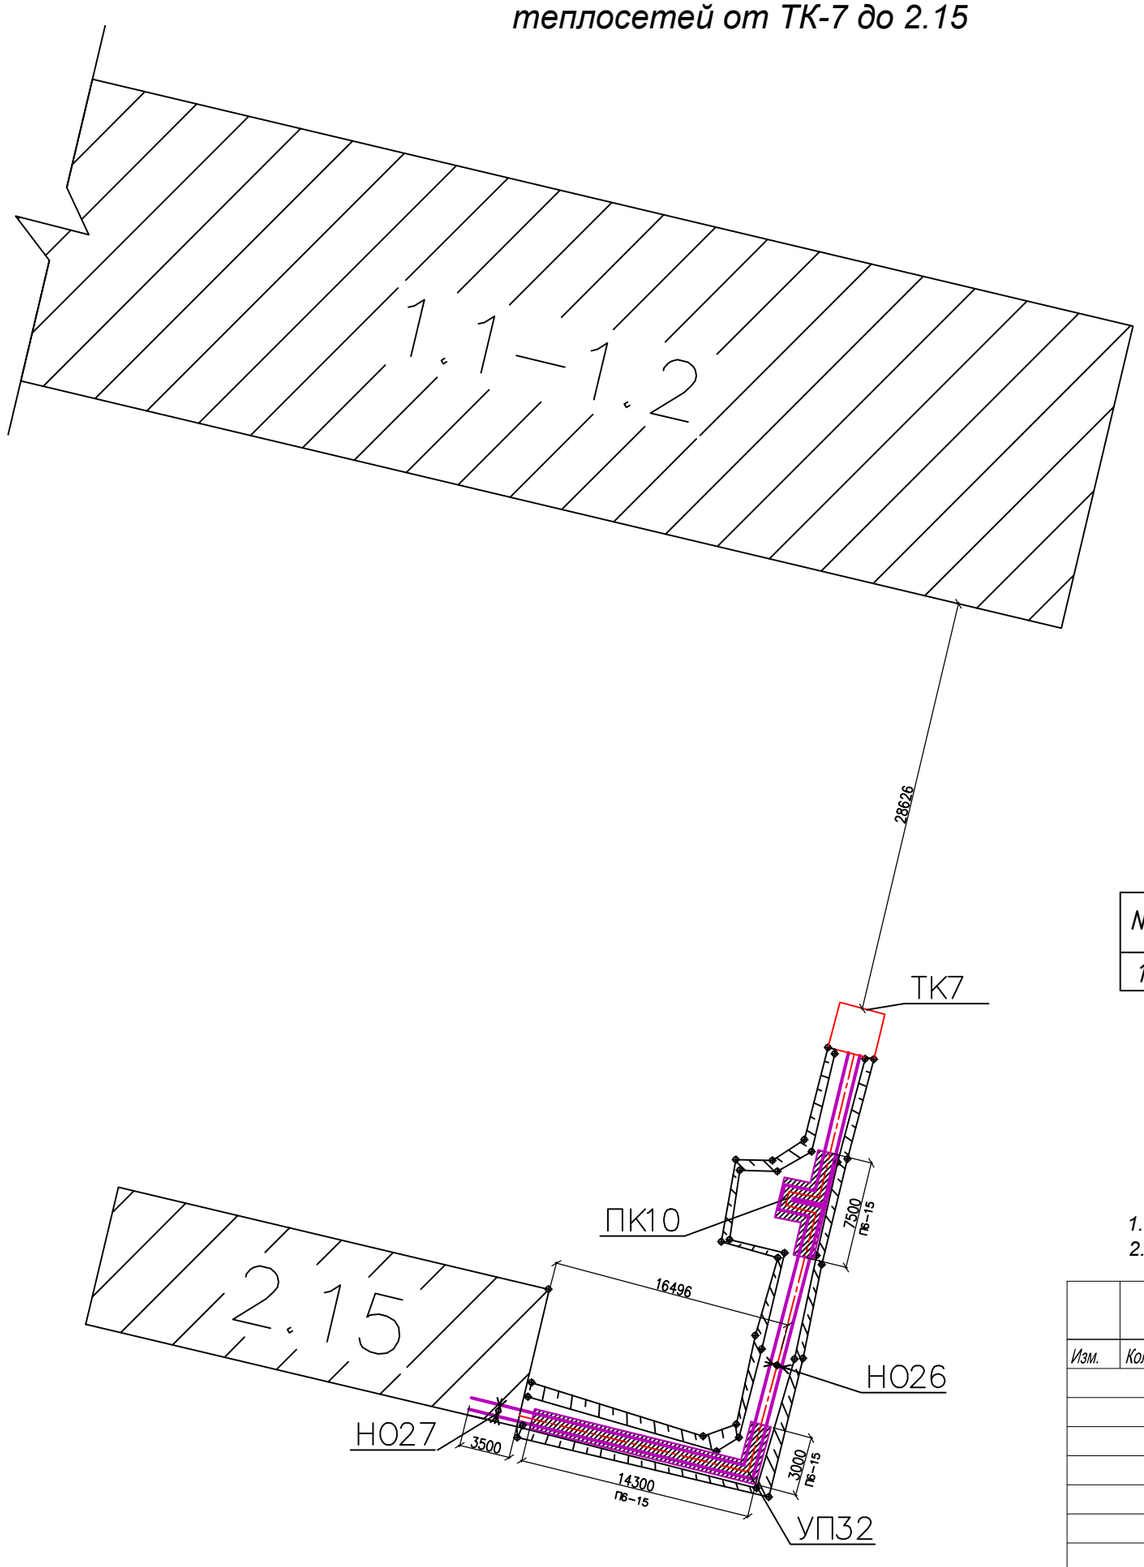

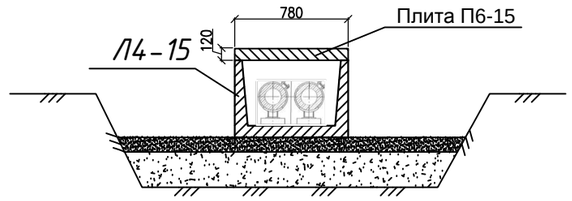

Таблица объемов работ

№	Наименование	Ед.изм.	Кол-во.
1	Сборные железобетонные плиты П6-15	м.п.	138,20

Примечание:

1. Размеры и отметки указаны в миллиметрах.
2. Система высот абсолютная.

Условные обозначения:

6546 - фактический размер

- ось теплотрассы

Изм.	Кол.уч.	Лист	N док.	Подпись	Дата	П-3/11-НТС			
						Наружные тепловые сети	Стадия	Лист	Листов
							Ис	1	1
						Исполнительная схема монтажа плит перекрытия наружных теплосетей от ТК-7 до 2.15			

Формат А3