Исполнительная схема обратной засыпки котлована

Исполнительная схема №___
к акту №_____от_____ г

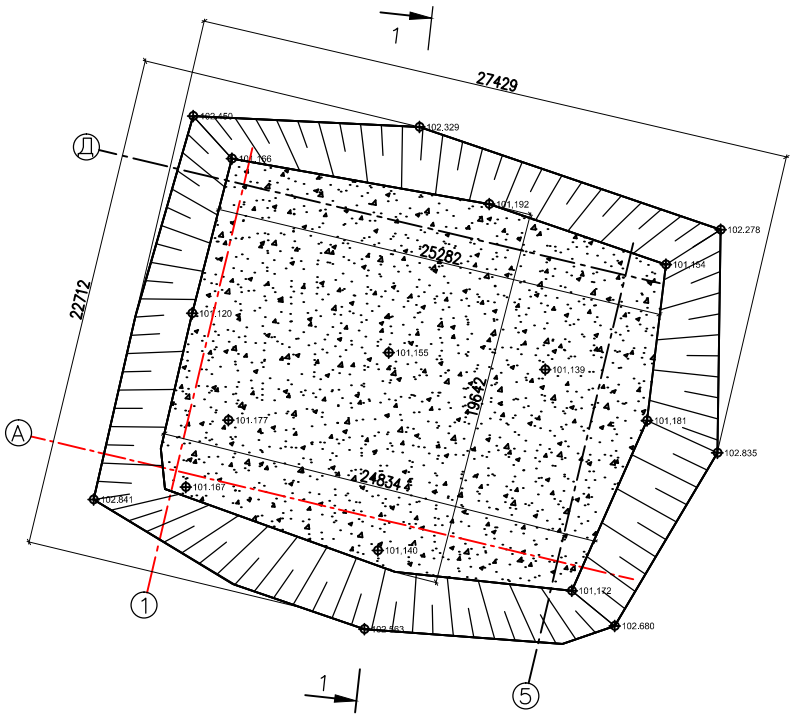

Разрез 1–1

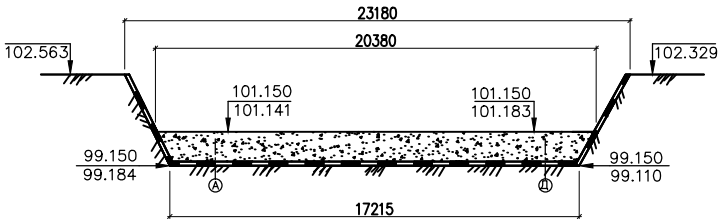

Примечание:

1. Размеры указаны в мм ,отметки в метрах.
2. Система высот абсолютная.
3. Допустимые отклонения согласно СНиП 3.02.01-87(табл.7)
±50 мм отклонение отметок насыпей

Условные обозначения:
101.150- проектная отметка
101.141- фактическая отметка
17215 *- фактический размер*

Наименование работ	Ед. изм.	кол-во.
Обратная засыпка ПГС	м³	650

Изм.	Кол.уч.	Лист	N док.	Подпись	Дата			
						Стадия	Лист	Листов
						Ис	1	1
						Исполнительная схема обратной засыпки котлована		