Исполнительная схема отсыпки технологической площадки

Исполнительная схема №__
к акту №____ от_____ г.

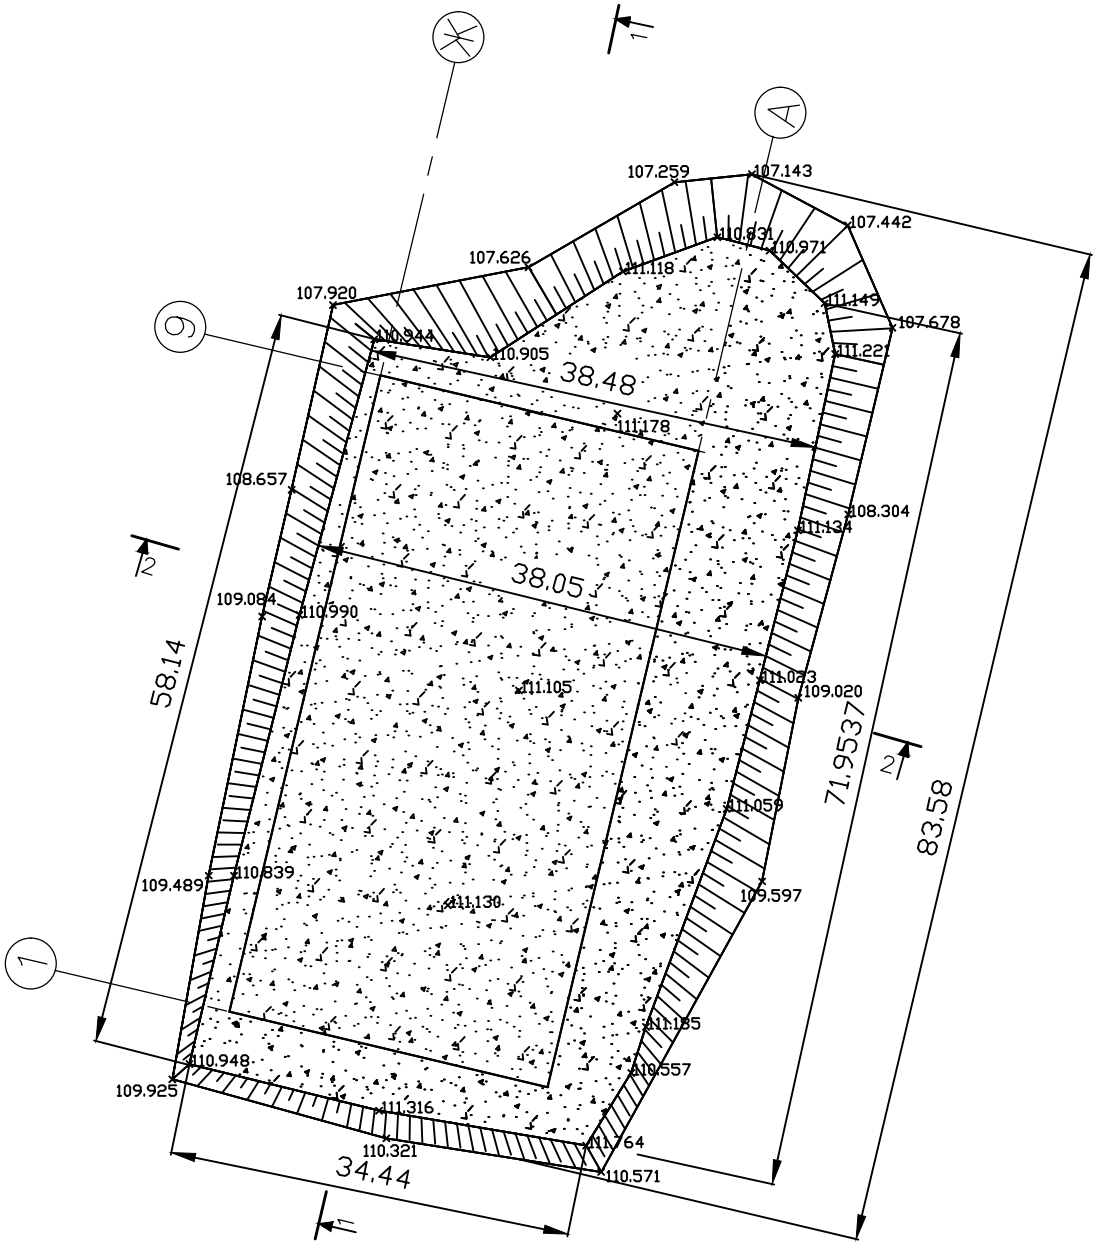

Условные обозначения:

109.925 -Фактическая отметка

20.12 м -Фактический размер

-Отсыпка скальным грунтом

Наименование работ	Ед. изм.	кол-во.
Отсыпка технологической площадки	м^3	7045

Размеры данны в метрах.

Изм.	Кол.уч.	Лист	N док.	Подпись	Дата			
						Стадия	*Лист*	*Листов*
						Ис	*1*	*1*
						Исполнительная схема отсыпки технологической площадки		