Приложение № _____

от "____" _____ 20 г.

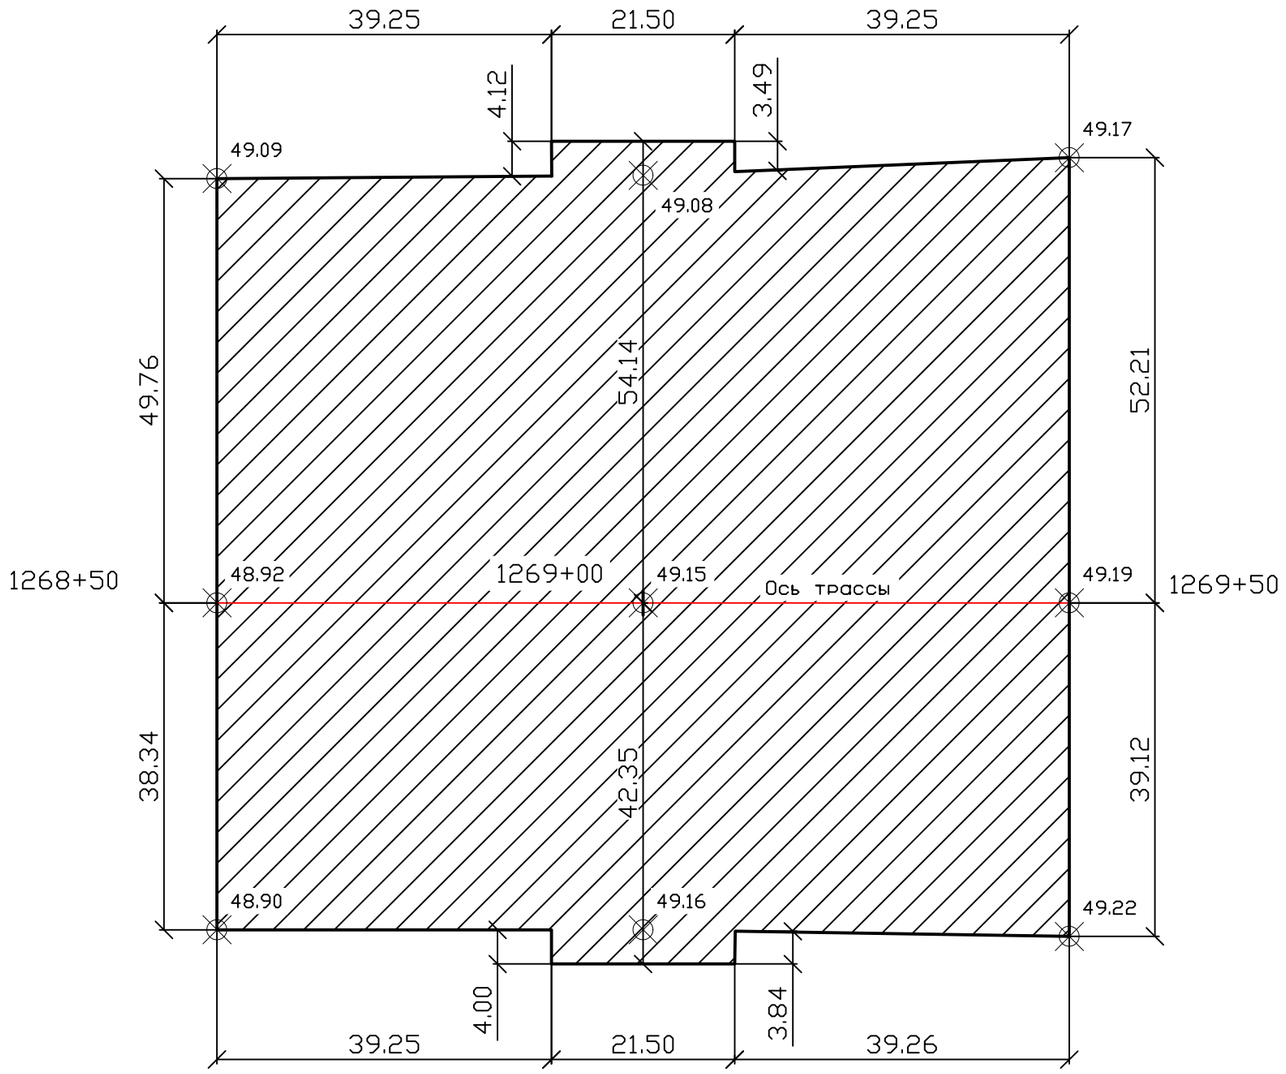

Sсрезки – 9079 м2
Vсрезки – 1826 м3
Hсрезки:
ПК1268+50 – 0.20 м
ПК1269+00 – 0.20 м
ПК1269+50 – 0.15 м

Примечания:
1. Все размеры даны в метрах.
2. Отметки в Балтийской системе

Условные обозначения:

48.90 – фактическая отметка

– предъявляемый участок

Должность	Ф.И.О.	Подпись	Дата	Срезка растительного слоя под устройство жд насыпи ПК1268+50 – 1269+50	стадия	лист	листов
					И	1	1
				Исполнительная схема	ispolnitelnaya-shema.ru		